




SEKTION E-E

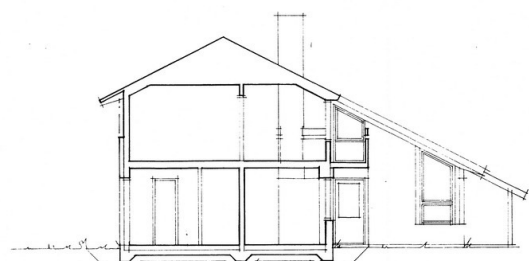


SEKTION F-F

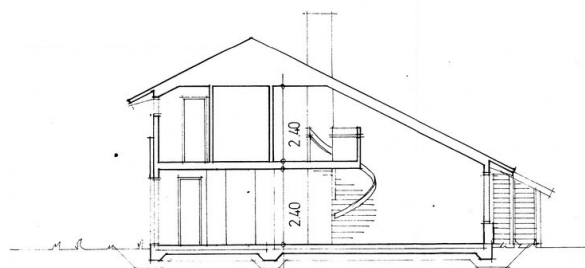


SEKTION G-G

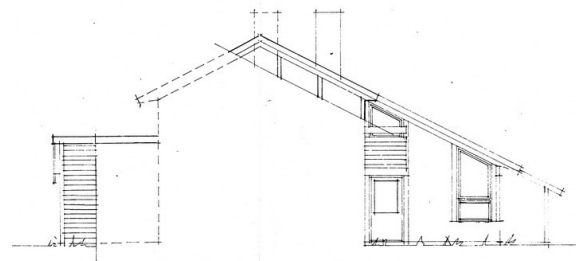


FASAD A

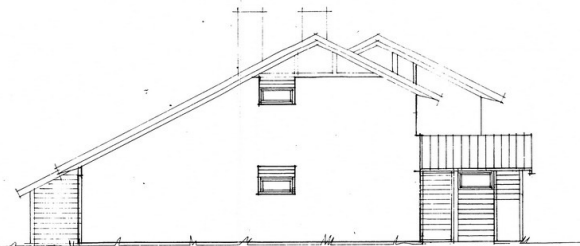

FASAD B

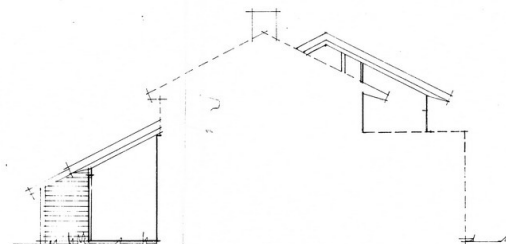


FASAD

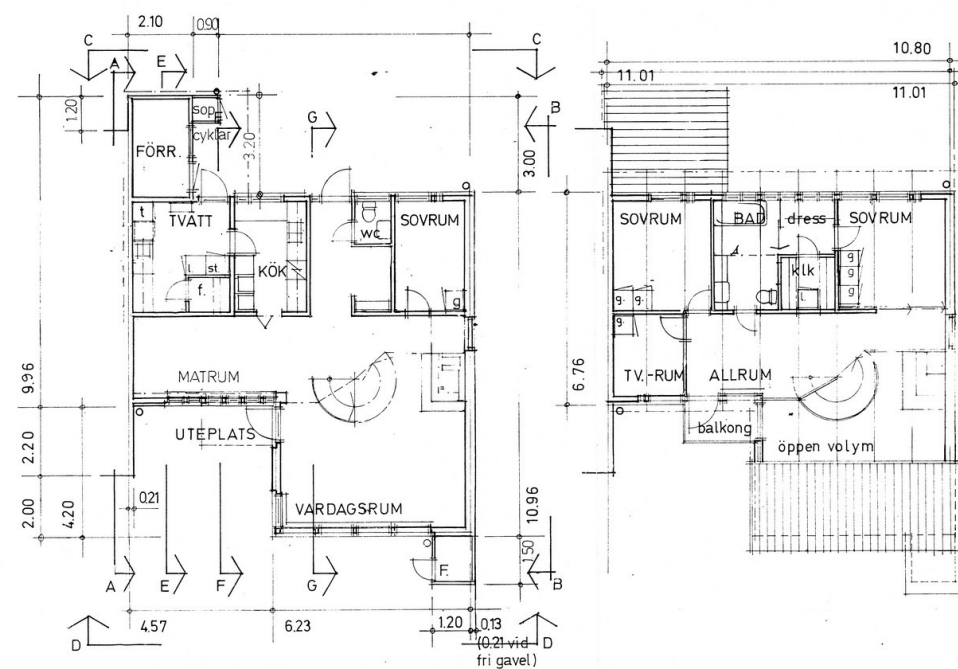


BOTTENVÅNING
Boy 80.9 M²
Biy 18.6 M²

ÖVERVÅNING
Boy 61.6 M²

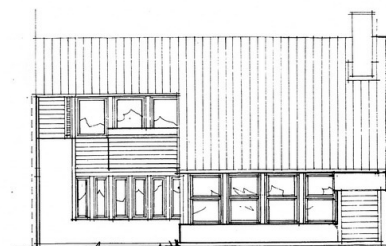

FASAD D

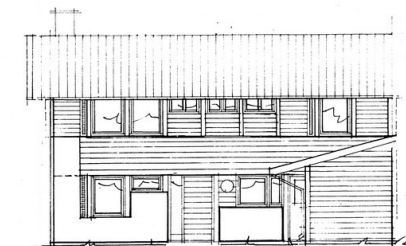

FASAD C

S.A Boy 142.5 M²
Biy 18.6 M²

mekanisk ventilation enl. särskilt program
röckkanal enl. särskild ritn.

DM10 0 1 2 3 4 5 6 7 8 9 10M.

relationsritning



KL-LK arkitekter AB
vasagatan 24
72215 västerås
tel 021-181700
11 02 95

KV. BERNSBORG, 35 VÄSTERÅS
KEDJEHUS / hustyp B, pegelvänd /
SKALA 1:100

arkitekt SAR 75 06 25

BB 10